



V Chomutově, dne 25.11.2022

č.j.: RSD-181716/2022-2

Vyřizuje: Ing. Josef Maier


mob.: +420 601 550 519

josef.maier@rsd.cz

Vyjádření ke stavbě: „Řešení nástupišť zastávek a míst pro přecházení přes I/13 v Kamenické Nové Vísce přes II/263 v ul. Bezručova – SO 01: Nástupiště autobusových zastávek a místo pro přecházení na Kamenické Nové Vísce“ - silnice I/13

K Vaší žádosti o souhlas s výše uvedenou stavbou pro potřeby sloučeného a stavebního řízení ze dne 21.11.2022 (zaslána datovou schránkou), vč. přiložené části projektové dokumentace ve stupni „DUR + DSP“ z 11/2022 (PD vyhotovena společností IQ PROJEKT s.r.o., Školní 3635, Chomutov, pro investora/stavebníka Město Česká Kamenice, pod číslem zak.: 2021020, **neopatřena autorizačním razítkem**) a Plné moci od Města Česká Kamenice pro IQ PROJEKT s.r.o. ze dne 21.7.2022, Vám Ředitelství silnic a dálnic ČR, Správa Chomutov, jako majetkový správce silnice I.třídy I/13 (stavba komunikace umístěna na parcelách p.č. 945 a p.č. 701/2, k.ú. Kamenická Nová Víska, a p.č. 574/2, k.ú. Veselé) **sděluje, že podmíněně souhlasí s výše uvedenou projektovou dokumentací za níže uvedených podmínek:**


Výřez z koordinační situace z PD:

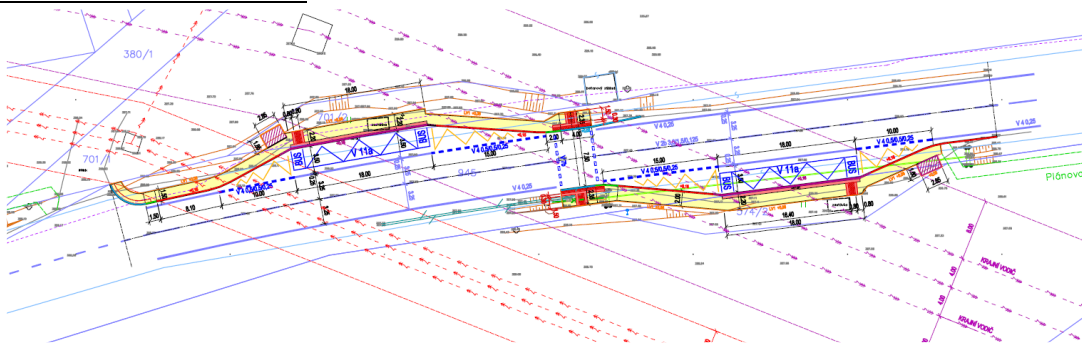

Výřez ze situace z iKN:




Výřez z příčných řezů z PD:

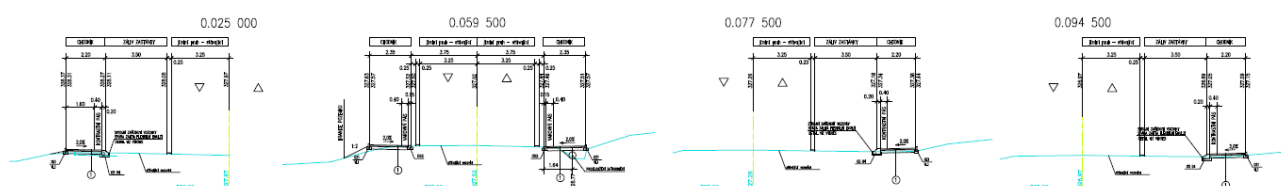


- **nesouhlasíme s provedením VZD V7b – požadujeme odstranit v PD,**
- **požadujeme zaslat stanovisko příslušného dopravního inspektorátu Policie ČR – požadujeme zaslat,**
- **požadujeme upravit příčný sklon chodníků na opačnou stranu, nikoliv na komunikaci – požadujeme zaslat u pravený výkres,**
- **v místě napojení prodloužení zatrubnění, vzhledem k zalomení, požadujeme osadit kanalizační šachtou pro čištění zatrubnění v chodníku – viz zakres modře:**

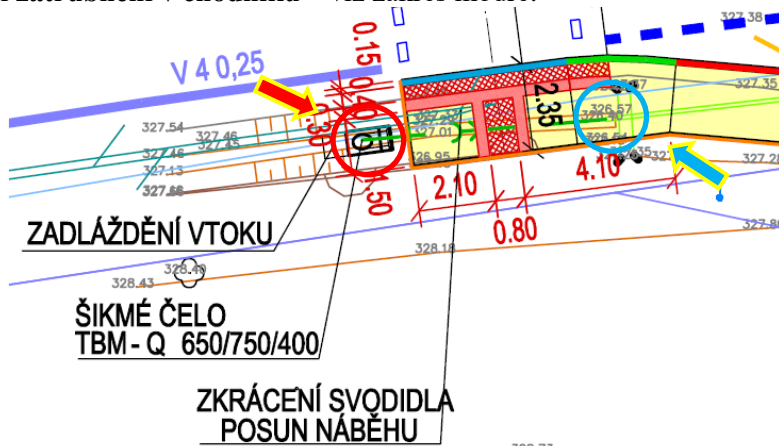

- v PD požadujeme jakékoliv řešení
- veškeré stavební zásahy do silnice I/13, osazení přechodného, trvalého dopravního značení apod., bude prováděno výhradně na základě povolení příslušného silničního správního úřadu a speciálního stavebního úřadu, jímž je Krajský úřad Ústeckého kraje,
- dopravní opatření budou provedena v souladu s platnými technickými podmínkami pro označování pracovních míst na pozemních komunikacích a podmínek naší organizace:
<https://www.rsd.cz/wps/portal/web/technicke-predpisy/BOZP>.
- stavební práce budou prováděny tak, aby nedocházelo k ohrožení bezpečnosti a plynulosti silničního provozu na silnici I/13,
- stavební práce budou prováděny tak, aby nedocházelo k poškození a znečištění povrchu silnice a silničního příslušenství silnice I/13; případné znečištění silnice způsobené stavební činností bude toto okamžitě odstraněno,
- na silnici I. třídy I/13 nebude skladován žádný materiál,



- napojení konstrukce plochy chodníku ke stávající vozovce, resp. osazování obrubníků:
 - v PD postrádáme jakékoliv řešení doplnění (po oboustranném obetonování obrubníků) silničního souvrství (odskoky po 0,25 m) vč. obrusné vrstvy (vzhledem k tomu, že v roce 2022 zde byla provedena rekonstrukce komunikace, požadujeme provést v „modifikovaných“ asfaltech – SMA 11S PMB 45/80-65 (ČSN EN 13108-5, ČSN 73 6121), ložná vrstva ACL 16S PMB 25/55-60, a to vč. spojovacích emulzí,
 - bude provedeno oboustranné obetonování obrubníků – PD v souladu,
 - živičný kryt vozovky bude naříznut řezačem spár kolem výkopu,
 - případné potřebné zhutnění jednotlivých vrstev bude provedeno dle platných norem a technických podmínek a řádné zhutnění bude doloženo hutnicími protokoly,
 - pracovní spára bude zaříznuta řezačem spar, dokonale zbavena všech nečistot; po připojení nového povrchu, zahutnění a vychladnutí bude proříznuta a zalita asfaltovou zálivkou za horka,
 - živičné směsi musí pocházet od výrobce, který má schválení ŘSD ČR k výrobě a použití směsí pro silnice I. třídy,
 - **požadujeme vyhotovit a zaslat hydrotechnický posudek, že při navrženém řešení se nebude hromadit srážková voda v autobusových zálivech; v případě narušení stávajících funkčních odtokových poměrů nebo navržených a nevyhovujících následně po výstavbě chodníků, které by mohly nastat, se stavebník/investor zavazuje učinit taková opatření, aby tyto stávající a vyhovující odtokové poměry byly zachovány (např. vybudováním nové kanalizace (která se stane majetkem obce) nebo uličních vpustí), nebo jiným opatřením podél komunikace I/13,**
 - dotčené vodorovného dopravního značení na silnici I.třídy I/13 bude toto provedeno v souladu se standardy ŘSD PPK VZ a PPK ZNA (strukturální plast (3kg/m²) dle TP 133 Zásady pro vodorovné dopravní značení na pozemních komunikacích v platném znění), požadavky jsou k dispozici na: <https://www.rsd.cz/wps/portal/web/technicke-predpisy/PPK-a-dopravni-znacení>
 - **stavební práce ve vztahu k silnici I/13 bude oprávněn kontrolovat, připomínkovat a zapisovat do stavebního deníku technický dozor ŘSD ČR, který bude vykonávat činnosti směřující k řádnému provádění prací dle podmínek a požadavků správce komunikace. Zhotovitel a investor mu tuto činnost ve vztahu ke stávajícímu majetku, jenž převezme do správy ŘSD ČR, umožní a poskytne plnou součinnost;** jména a kontaktní údaje odpovědných pracovníků naší organizace Vám budou, na vyžádání, sdělena před zahájením stavby, zhotovitel je povinen si toto vyžádat min. 2 měsíce před vlastním zahájením stavby,
 - zahájení vlastních stavebních prací souvisejících se stavbou chodníků a míst pro přecházení bude prokazatelně oznámeno správci komunikace I. třídy I/13, pověřené osobě - minimálně 10 pracovních dnů
 - minimálně do 10-ti dnů před závěrečnou kontrolní prohlídkou souvisejících se stavbou chodníků a úpravou míst pro přecházení bude pověřené osobě za ŘSD ČR (viz výše) předložen předávací protokol, jehož součástí bude písemné sdělení s obsahem:
 - a. kdo prováděl stavební práce,
 - b. kde byly stavební práce prováděny,
 - c. doba zahájení a ukončení prací,
 - d. záruky na provedené práce v souvislosti s uvedením komunikace do řádného stavu v rozsahu **60 měsíců,**
- Dále jako součást předávacího protokolu bude majetkovému správci komunikací I. třídy v souladu s § 125 stavebního zákona předána dokumentace skutečného provedení stavby dle následujícího seznamu dokladů k přejímacímu řízení:
- Seznam dokladů k přejímacímu řízení
- a. DSPS jejíž součástí bude i GDSPS (geodetická část dokumentace skutečného provedení stavby) zpracovaná dle předpisu B2/C1 a ověřená UOZI dle 200/1994 Sb., (<https://www.rsd.cz/wps/portal/web/technicke-predpisy/datove-predpisy>)
 - b. certifikáty zhotovitele ČSN EN ISO 9001:2001 + ČSN EN ISO 14001,
 - c. certifikát + prohlášení o shodě na veškerý materiál použitý při stavbě při zásahu do komunikace I.třídy I/13
 - d. protokoly o kontrolních zkouškách statickou zatěžovací deskou všech vrstev aktivní zóny dotčených stavbou komunikace I.třídy I/13,



- e. průkazní zkoušky asfaltových směsí dle TP 109 dle konstrukční skladby,
- f. protokoly o kontrolních zkouškách živichných směsí,
- g. protokol o kontrolní zkoušce míry zhutnění živichných směsí,
- h. zkušební protokol o měření retroreflexe vodorovného dopravního značení,
- jako samozřejmost považujeme narovnání majetkoprávních vztahů; v rámci majetkoprávního vypořádání a jako doklad prokazující právo založené smlouvou ke stavebnímu řízení dle § 110 zákona č. 183/2006 Sb. o územním plánování a stavebním řádu požadujeme uzavření Smlouvy o právu provést stavbu, návrh smlouvy si vyžádejte na eva.wranova@rsd.cz
- pro pozemky ve vlastnictví, resp. správě ŘSD ČR, které budou dotčeny výše uvedenou stavbou, doporučujeme před vlastním zahájením realizace stavby uzavřít Smlouvu o výpůjčce (v případě neuzavření této smlouvy bude s realizační firmou uzavřena úplatná nájemní smlouva); návrh smlouvy si vyžádejte na eva.wranova@rsd.cz
- po dokončení stavby (do 2 měsíců od ukončení kolaudačního řízení) žadatel/investor nechá na svoje náklady vyhotovit „oddělovací“ GP, na základě kterého budou vyvedeny z majetku, resp. správy ŘSD ČR, pozemky zastavěné místní komunikací – chodníkem.

Platnost tohoto vyjádření je jeden rok od data jeho vydání

Toto vyjádření použít jako souhlasné vyjádření, při akceptaci a doplnění všech výše uvedených podmínek, pro příslušný speciální stavební správní úřad, t.j. KÚÚK, OÚPaSŘ, k vydání rozhodnutí ke stavebním úpravám komunikace I.třídy I/13 (stavební úpravy stavby komunikace), dále pro KÚÚK, ODaSH, pro stanovení trvalé úpravy provozu a dále i pro souhlas se stavbou v ochranném pásmu komunikace I.třídy I/13.

S pozdravem

Mgr. Lucie Ziková

vedoucí odd. majetkové správy ŘSD ČR, Správy Chomutov

Obdrží: **IQ PROJEKT s.r.o.**
Ing. Šárka Pelcová
jednatel společnosti
Školní 3635
430 01 Chomutov
datová schránka ID: sxkmfs9

Na vědomí: **ŘSD ČR, Správa Chomutov**
Eva Wranová Barnašová
z d e

Korespondenci zasílejte na adresu:

Ředitelství silnic a dálnic ČR, Správa Chomutov, Kochova 3975, 430 01 Chomutov

e-mail: posta@rsd.cz , ID datové schránky: zjq4rhz

